


- Légende :**
- Revêtement sable beige
 - Revêtement sable rose
 - Bordure P1
 - Fourreau Ø90
 - PE Ø32
 - Assainissement EP
 - Assainissement EU

DEPARTEMENT DU CALVADOS
Commune de CABOURG

Eplanade

Plan de récolement

Voirie - Réseaux

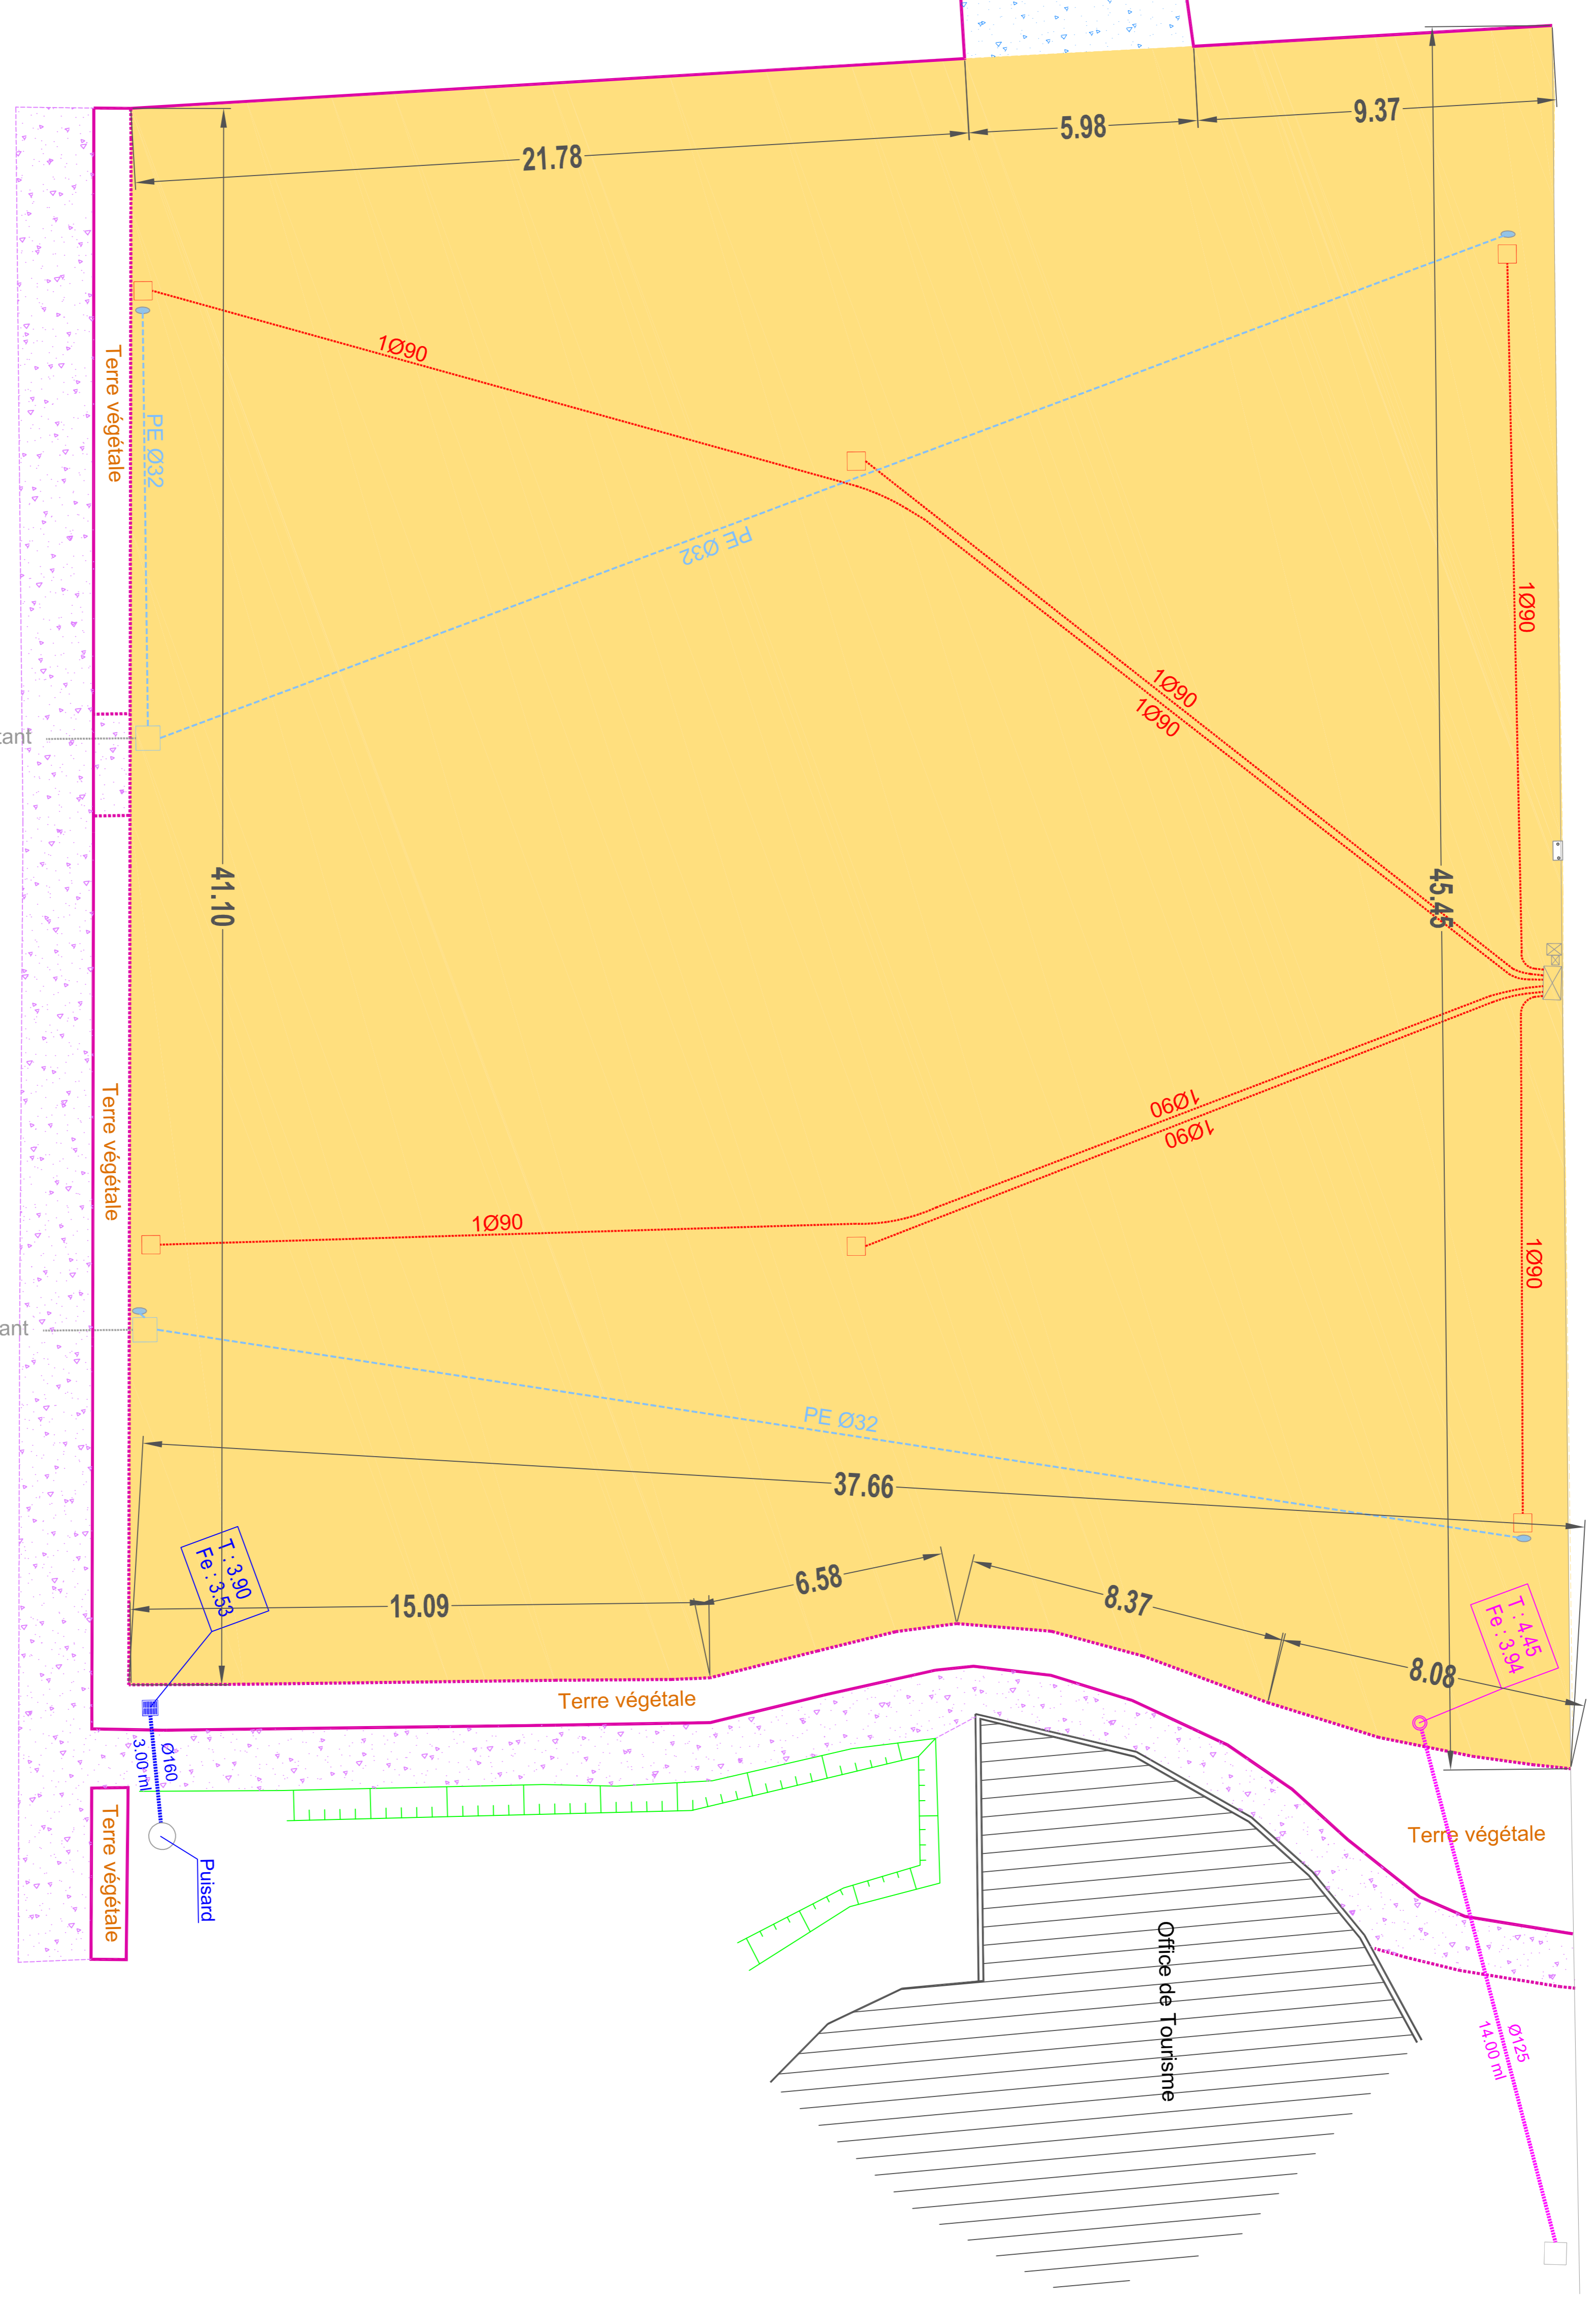

FICHER : 15_1419_Cabourg_Place_REC.dwg

ECHELLE : 1/100

Site	GRAND QUEVILLY	LE HAVRE	ARVANCHES	SEES	DEGS
ZI 60313 BR 34 79123 La Grand Quevilly Tel. 02 31 22 02 29 Fax. 02 31 22 18 31	6 rue Paul Sabatier 79123 La Grand Quevilly Tel. 02 35 09 29 76 Fax. 02 35 09 19 31	Rue des Glaises 79170 Rouvray Tel. 02 32 02 52 72 Fax. 02 32 52 52 19	La Terre de la Gère 50000 Arvanches Tel. 02 33 38 23 55 Fax. 02 33 38 31 31	Zone Industrielle 61500 Sees Tel. 02 33 27 75 73 Fax. 02 33 31 18 31	201 rue du Cal de Guille 14130 Dégé Tel. 02 34 22 08 39 Fax. 02 34 22 34 31

N° de chantier : 15_1419

MOULT

TOFOLUTTI
www.tofolutti.fr

Ind	Date	Elabli par	Validé par	Observations